Inwentaryzacja powykonawcza

Godło wykorzystanej mapy zasadniczej : 442.134.0924

Skala 1 : 500
KERG 111 - 123 / 2009
Powiat : głogowski
Gmina : Głogów
Obręb : Ruszowice

Obiekt - Ruszowice działka 296 ul. Tęczowa 55

Inwentaryzacja drogi dojazdowej oraz schodów przy świetlicy i remizie .

Wykonano zgodnie z ZUD nr - brak

21 WRZ. 2009

21 WRZ. 2009 Z up. STAROSTY Grażyna Kołodziejczyk STARSZY GEODETA

Wykonał : Jerzy Kołoszyc

UPRAWNIENIA ZAWODOWE
mgr inż. Jerzy Kołoszyc
67-200 Głogów ul. Grodzka 45a/7
tel. 508-062-74 Nr upr. 15772
NIP 968-116-43-17 Reg. 950441102
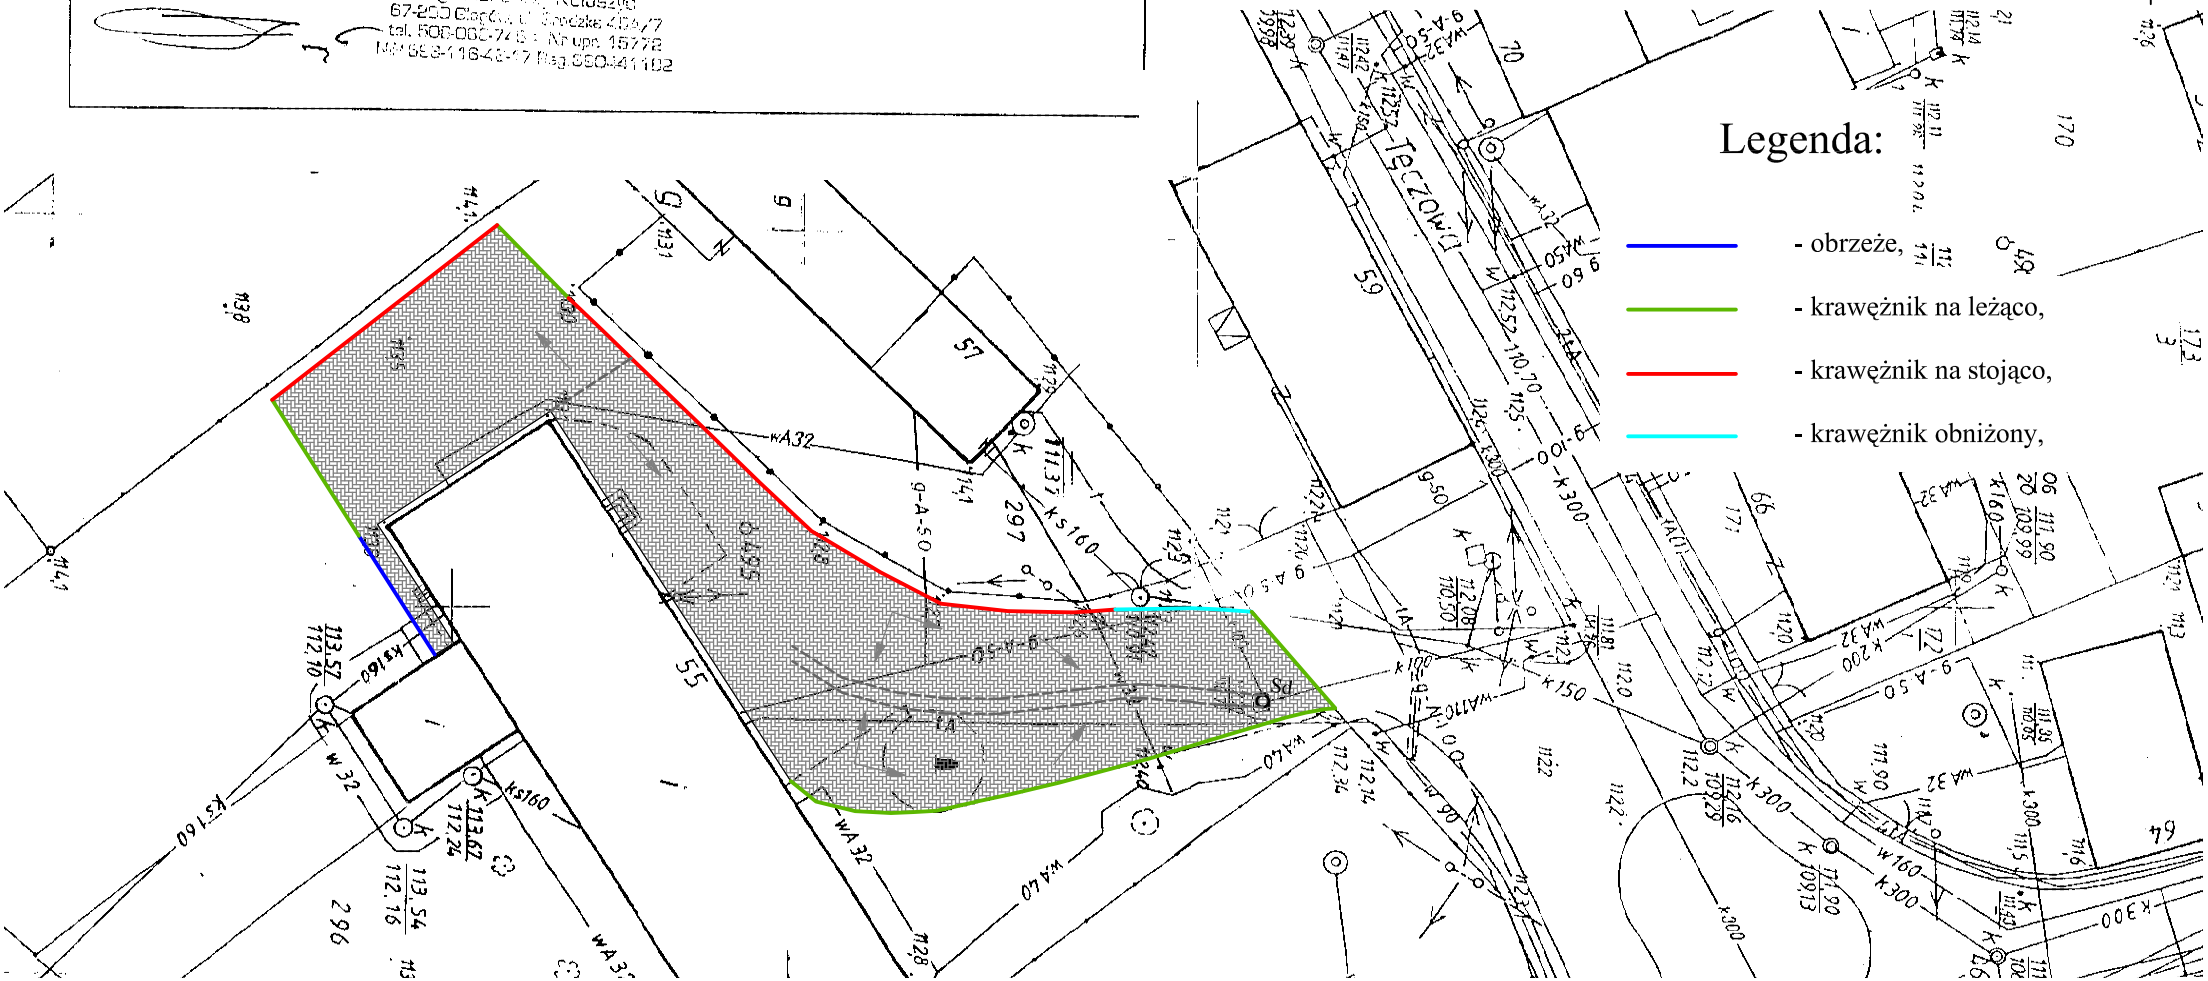
P.P.U. "INWEST" Sp. z o.o. w Głogowie ul.Tenisowa 14			
Temat: Inwestor: Adres budowy:	Zagospodarowanie terenu wokół Świetlicy Wiejskiej w Ruszowicach Gmina Głogów m. Ruszowice dz. nr 296		Data: 03.2010r.
Nazwa rys:	Utwardzenie powierzchni terenu		Skala 1:500
Projektant: specj. inst.-inżynieryjna	inż. JÓZEF KOTT upr.bud. 60/93/LW		
Asystent:	inż. ŁUKASZ NOWAK		Nr rys. 1